


"Som bygget"

H	Endelig detaljprosjekt	11.04.2012	CEU
G	Prøvet utd. av B-11	20.12.2011	CEU
F	Prøvet utd. av B-11 påforb. bygningsniv.	15.12.2011	CEU
E	Spørsmål til tema + H. type 1+2, detalj avsnitt	25.11.2011	SN
D	Overgangskrav	22.11.2011	SN
C	Uklart spørsmål H0109, mm.	16.11.2011	SN
B	Prøvet utd. av B-11 påforb. bygningsniv.	31.10.2011	SN
A	Spørsmål til tema + H. type 1+2, detalj avsnitt	17.10.2011	SN
REV	REVISJONEN GJELDER	DATO	SIGN. KONT.


	Stram Gundersen AS:						
	Øvre Storgate 50/52						
	Studentbolger for SIBU, Drammen						
	Detaljprosjekt						
Prosjekt nr.	410-009	Antag.	4	Ansvar.	UTENGEN	Dato	07.09.2011
Prosjekt	CEU/SAK	Tittel	CEU/SAK	Skala	1:50	Arkitekt	H
Tegning							301
Plan 1. etasje							

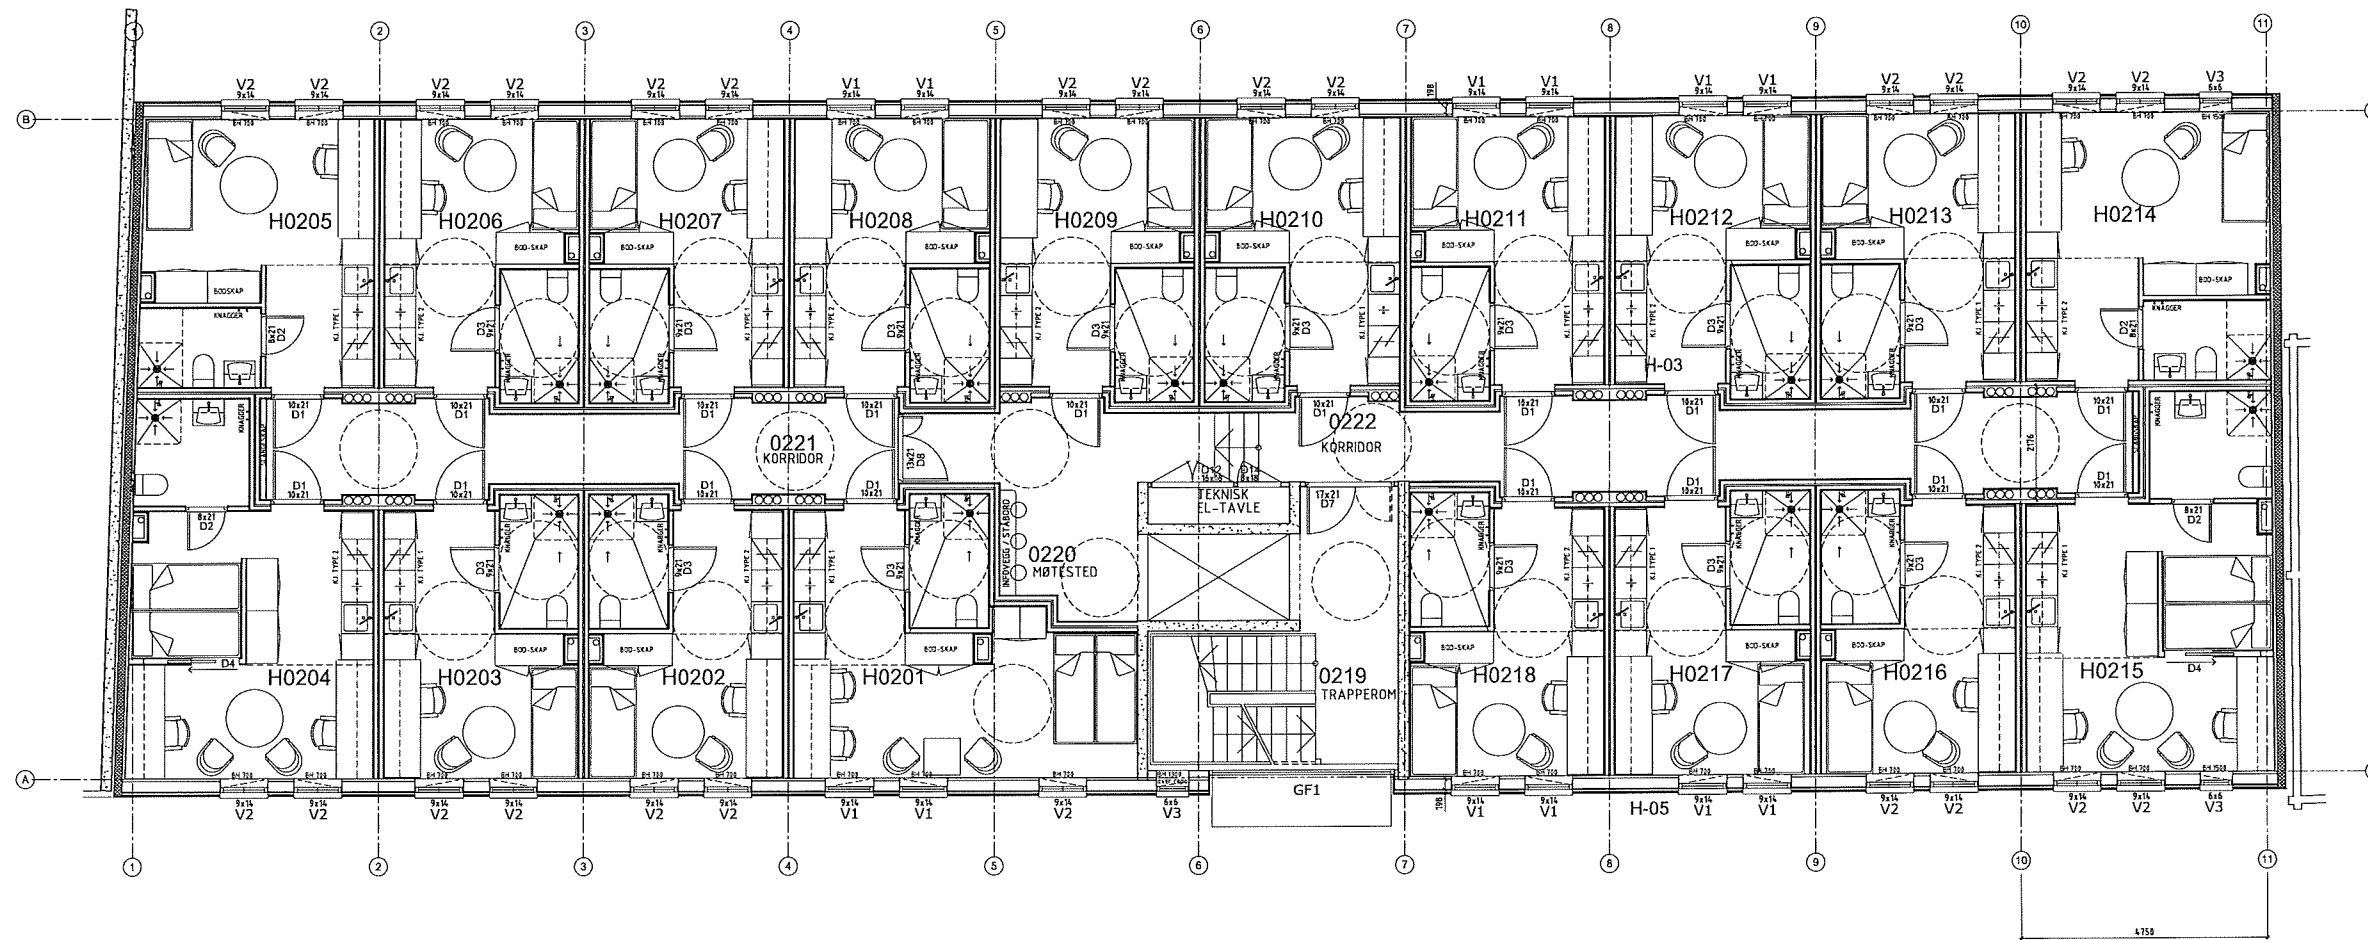

"Som bygget"

G	Erstatning av skap	11.04.2012	CEU
F	Byggeskisse B-11	26.12.2011	CEU
E	Byggeskisse B-11, utvidelse av skap	18.12.2011	CEU
D	Byggeskisse B-11, side 1,2, detaljprosjekt	25.11.2011	CEU
C	Dør og skap for m.1	22.11.2011	CEU
B	Byggeskisse B-11, side 1,2, detaljprosjekt	19.11.2011	CEU
A	Byggeskisse B-11, side 1,2, detaljprosjekt	17.10.2011	CEU
REV. REVISJONEN GJELDER		DATE	SIGN. (KOMT)

<p>Agd AS Arkitektur og ingeniørvesen</p>	Strøm Gundersen AS: Øvre Storgate 50/52 Studentboliger for SIBU, Drammen			
	Detaljprosjekt			
	Prosjekt: 410-009	Arkitekt: 4	Arbetsleder: UTENGEN	Dato: 07.09.2011
	Prosjekt: CEU/SAK	Tegner: CEU/SAK	Kontroll: CEU/SAK	Målestokk: 1:50
Plan 2. etasje			Bladnr.: 302	

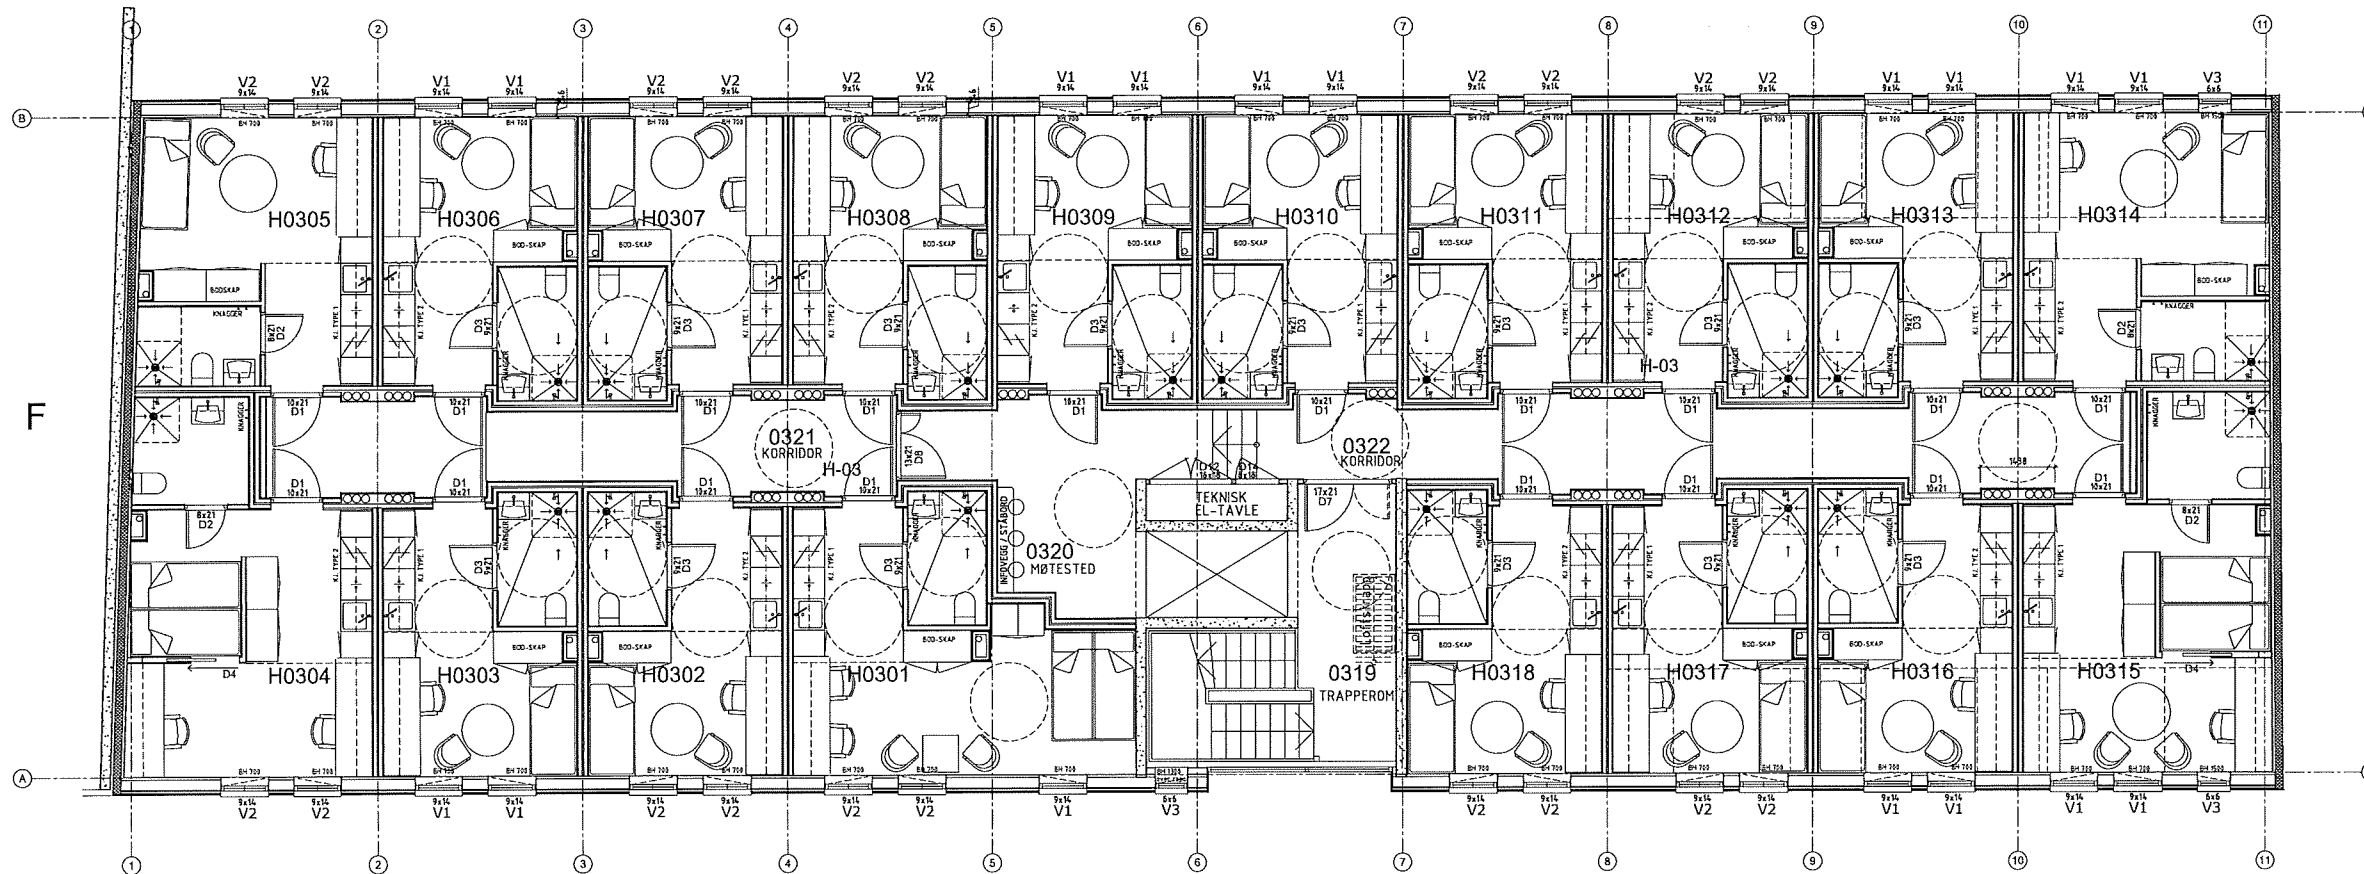

"Som bygget"

REV.	REVISJONEN GJELDER	DATE	SIGN. KONT.
0	Endelig plan til bygging	11.04.2012	CEU

 <p>Agil Arkitekt og Bygghåndverker AS</p>	Strøm Gundersen AS:						
	Øvre Storgate 50/52						
	Studentboliger for SIBU, Drammen						
	Detaljprosjekt						
Prosjekt nr.	410-009	Andreg.	4	Ansvarlig	UTENGEN	Dato	07.09.2011
Prosjektleder	CEUSAK	Tegner	CEUSAK	Kontroll		Målestokk	1:50
Tegling	Plan 3. etasje			Tegning	G		
<p>Plan 3. etasje</p>				303			